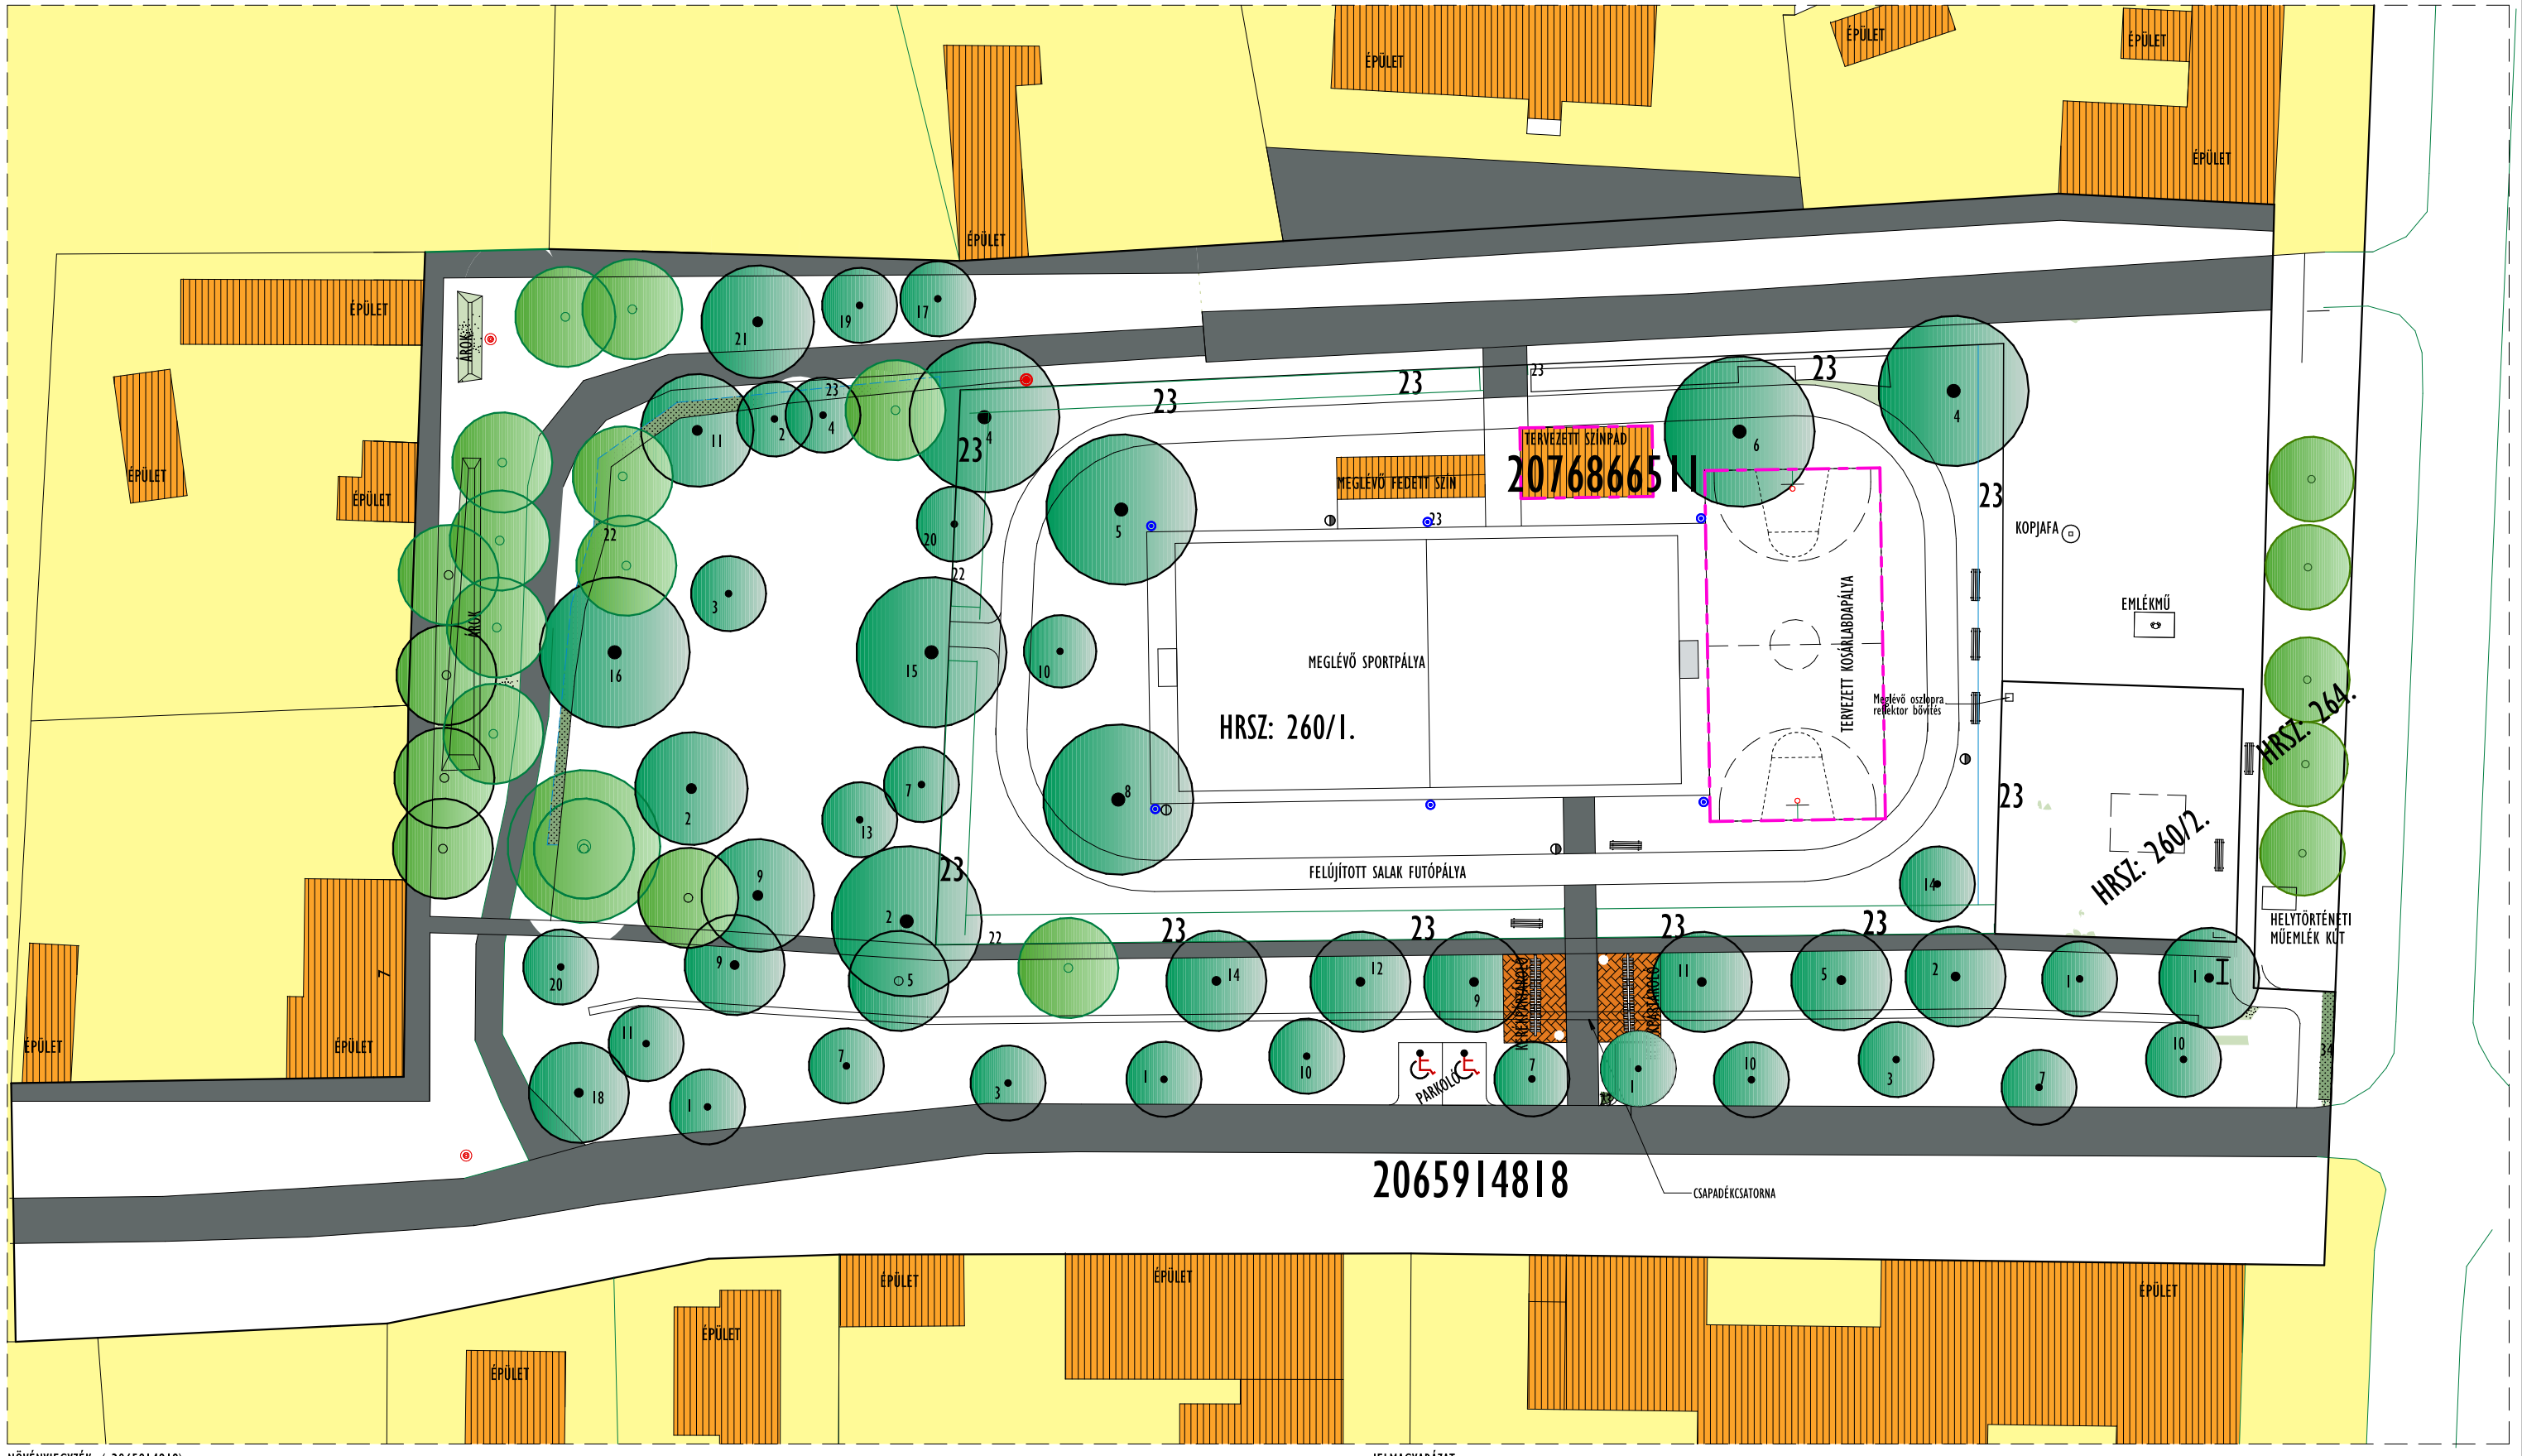

NÖVÉNYJEGYZÉK: (2065914818)

Sorsz.	Latin név	Magyar név	Darabsz.
1.	Acer campestra	Mezei juhar	6
2.	Acer platanoides Crimson King	Piros levelű juhar	3
3.	Acer Globosa	Gömb juhar	3
4.	Celtis occidentalis	Ostorfa	3
5.	Corylus coluna	Törökmogyoró	3
6.	Prunus virginia "Canada Red"	Vörös levelű májusfa	1
7.	Fraxinus excelsior angustofolia Raywood	Keskeny levelű kőris	4
8.	Fraxinus excelsior Aurea	Sárga vesszejű kőris	1
9.	Fraxinus ornus	Virágos kőris	3
10.	Fraxinus ornus Mecsek	Gömb kőris	4
11.	Gleditsia triacanthos Sunburst	Sárga levelű lepényfa	3
12.	Liriodendron tulipifera	Tulipánfa	1
13.	Malus Royalty	Piros levelű díszalma	1
14.	Prunus serrulata Kanzan	Japán díszcseresznye	1
15.	Gingko biloba	Páfrányfenyő	1
16.	Quercus robur	Kocsányos tölgy	1

Sorsz.	Latin név	Magyar név	Darabsz.
17.	Quercus robur Fastigiata	Tornyos tölgy	1
18.	Sophora japonica	Japánakác	1
19.	Tilia tomentosa "Teri"	Hárs	1
20.	Tilia tomentosa	Ezüsthárs	2
21.	Ulmus pumila Puszta	Pusztaszil	1
22.	Ligustrum ovalifolium	Télizöld fagyal	5 db/m2
23.	Spirea	Gyöngyvessző több Változat	5 db/m2

JELMAGYARÁZAT

- Kivágandó lombos fa
- Meglévő lombos fa
- Tervezett lombos fa
- Burkolat (út, járda)
- Térkőburkolat
- Tervezett díszcserje
- Középmagas kandelláber
- Meglévő közvilágítás
- Hulladékgyűjtő
- Pad
- Telekhatár
- Pályázati területhatár
- Kerticsap

MEGVALÓSULÁSI TERV

MEGBÍZÓ:	PITVAROS KÖZSÉG ÖNKORMÁNYZATA 6914 PITVAROS, KOSSUTH U. 30. KÉPVISELŐ: RADÓ TIBOR POLGÁRMESTER		
MUNKA: HELYSZÍN: RAJZ NEVE:	PETŐFI TÉR KOMPLEX REKONSTRUKCIÓS TERVE 6914 PITVAROS, PETŐFI TÉR HRSZ.: 266/1., 266/2., 264. MEGVALÓSULT KERTÉSZETI ALAPRAJZ	MÉRETARÁNY:	1:250
		RAJZSZÁM:	D-1
FELELŐS TERVEZŐ: ALÁÍRÁS:	SZUDA GYÖRGY OKL. MAGASÉPÍTŐMÉRNÖK É 3 06-0212/13. 6915 CSANÁDALBERTI, JÓKAI UTCA 13. MUNKATÁRS: ALÁÍRÁS:	DÁTUM:	2013. ÁPRILIS
		MEGRENDELŐ ALÁÍRÁSA:	